

Trondheim 19.mars 1935.

R. 33

7c

Herr Professor Mørch.

Efter avtale har jeg lett foreta noen grunnundersøkelser med sikte på å finne tomt for Høiskolens skibsmodelltank. På grunn av tankens store lengde er det ikke så lett å finne et flatt parti av tilstrekkelig utstrekning og noenlunde gode grunnforhold. Vi begynte undersøkelsene på kommunens eiendom Valgrinnen, men boringene gav der et etter min mening såvidt dårlig resultat at et byggverk av denne sort ikke bør legges der. Vi har så foretatt boringer langs Tilstredshet Kirkegård og Sykehusets område på Øya. Angående disse henviser jeg til vedlagte kart og vedlagte profil. På kartet er der med grønn farve angitt de steder hvor boringen er foretatt. Den ene serie ligger i en linje langs Kirkegården på sydsiden av Magnus d. Godes gate. Den annen serie ligger langs sykehuset på nordsiden av Magnus d. Godes gate. Profilene er optegnet i lengdemålestokk 1:1000 og høydemålestokk 1:100. Øverst på profilbladet finnes profilet ovenfor Magnus d. Godes gt. med boringresultatene i de der angitte huller. Det nederste profil viser de tilsvarende resultater nedenfor Magnus d. Godes gate. Jeg gjør spesielt opmerksom på at boringene ovenfor Magnus d. Godes gt. er foretatt med en belastning av 200 kg., mens boringene nedenfor er foretatt med en belastning av bare 100 kg. (det samme som på Høiskolen). Når vi har brukt 200 kg. ovenfor Magnus d. Godes gate kommer det simpelthen av av grunnen der var så hård at vi ikke kom ned med en belastning av 100 kg. Det var det øverste lag av grunnen i et par meters dybde som inneholdet så megen sten at det ikke var mulig å komme ned. Ved siden av boringene

med 200 kg. belastning har jeg også i hull nr. 5 foretatt en kontrollboring med 100 kg. belastning. Resultatene er ganske interessante til sammenligning, og spesielt når grunnforholdene i de to forskjellige profiler skal sammenlignes. Dessuten har jeg foretatt graving i hullene 4 og 5. Resultatene er også optegnet til høire for det øverste profil.

En sammenligning mellom boringene ovenfor og nedenfor Magnus d. Godes gate faller avgjort ut til fordel for den øvre (søndre) del. Det samme er forøvrig også tilfelle med terrengprofilet. Der er selvfølgelig noen enkelte ujevnheter i boringens resultater i det øvre profil også. Men man kan dog si at grunnen der overalt er så bæredyktig at den ikke på noe sted vil sette sig under de belastninger som der her er tale om. Og da er den vel i grunnen god nok. Det ser for mig ut som at man ikke bør gå for dypt ned i bakken. Da vil man få den mest bæredyktige grunn. Forøvrig henviser jeg til tallene.

Det vilde selvfølgelig reguleringsmessig sett være adskillig lettere å gjennemføre en beliggenhet nedenfor Magnus d. Godes gt. Men det forekommer mig at både grunnforhold og lengdeprofilet taler så sterkt for den øvre del at man ikke må forlate det alternativ uten at der kan reises alvorlige betenkelskheter av reguleringsmessig art. Som det vil sees har jeg forutsatt tanken lagt ganske nær kirkegården. Jeg kan ikke skjönne at der i og for sig kan være noget i veien for å placere denne lave bygning på denne mite, hvis det kan påvises at noen bedre tomt vanskelig kan skaffes. Skibsmodelltanken vil her komme til å skjære av en skrågate som fortsetter i en projektet broforbindelse til Stavne. Jeg tror, for min del av denne forbindelse aldri blir noe av. Der er ikke på den annen side tilstrekkelig flatt terreng til en ansamling av bygninger som kan berettige denne trafikklinje, som bare vil tjene en lokaltrafikk. Forholdet er jo nemlig det at den store trafikk syd fra vil gå inn på Elgeseters gates forlengelse lengere syd når den projekterte bro ved Sluppen

blir bygget. Jeg tror derfor at man uten noensomhelst skrupler kan bortta broen ved Stavne av reguleringsplanen.

Som et annet hensyn vil jeg nevne sporveishallens utvidelse. Jeg er imidlertid der ganske sikker på at sporveishallen slik som den er bygget, ~~kan~~ skaffe sig en utvidelse til det dobbelte av nu, uten å behøve å komme skibsmodelltanken for nært.

Hvis noen av de her antydede steder ikke skulde være brukbare, kunde man kanskje tenke sig at modelltanken kunde bli flyttet til Ladehammeren. Da måtte den enten legges på toppen av Ladehammeren, hvor det vil være vanskelig å plasere en tank med den lengde som man ønsker. Den nødvendige lengde kan man derimot få langs med havnebassengen. Og der er såvidt jeg vet fjell i grunnen når man kommer langt nok ned. På det lengste parti er der ~~fjell~~ i dagen. Men der er en dal hvor man vistnok må noget ned for å finne fast punkt. Hvis dette projekt skulde ha noe for sig, står jeg til tjeneste med borer i nærheten.

Et annet alternativ kunde være på Rosenborgjordet nedenfor sportsplassen, som nu er under arbeide. Der er ikke foretatt noen borer, men vi vet at grunnen består av leire, og at der har gått en bekk igjennem arealet. Vi kan også om nødvendig foreta noen borer der. Foreløpig har jeg holdt mig til de alternativer som ligger bekvemt til for Høiskolens bruk og samtidig krever minst mulige arbeider for planens gjennemførelse.

Jeg går til slutning ut ifra at resultatene av grunnundersøkelsene vil bli vurdert av Høiskolens sakkyndige før man treffer noen endelig avgjørelse i denne sak. Om nødvendig kan ~~oppførte~~ kart og profiler skaffes herfra. Jeg vedlegger ekstra et kart som viser den nuværende regulering av partiet sørnedenfor Magnus d. Godes gate. Jeg har som nevnt forutsatt at tanken skal legges i Harald Hårdrådes gate midt mellom kirkegården og den professoriske bebyggelse. Jeg skulle anta at sporveishallens areal måtte kunde innskrenkes til den med

blyant antydede linje, særlig hvis man går til en utbygning også av gårdspllassen.



Tilslutning skal jeg nevne at jeg har mottatt henvendelse fra Trondhjems Cementstøperi som har tilbudt en tomt på Nardo og fra eieren av Øvre Berg, Strinda, som har tilbudt en tomt henimot grensen mot Blusevollen. Disse er ikke undersøkt.

Erbødigst



Boringer i Harald Hårdrådes gt.

• Malestokk profiler: lengde 1:1000 høde 1:100
L.M. = 1:1000 H.M. = 1:100

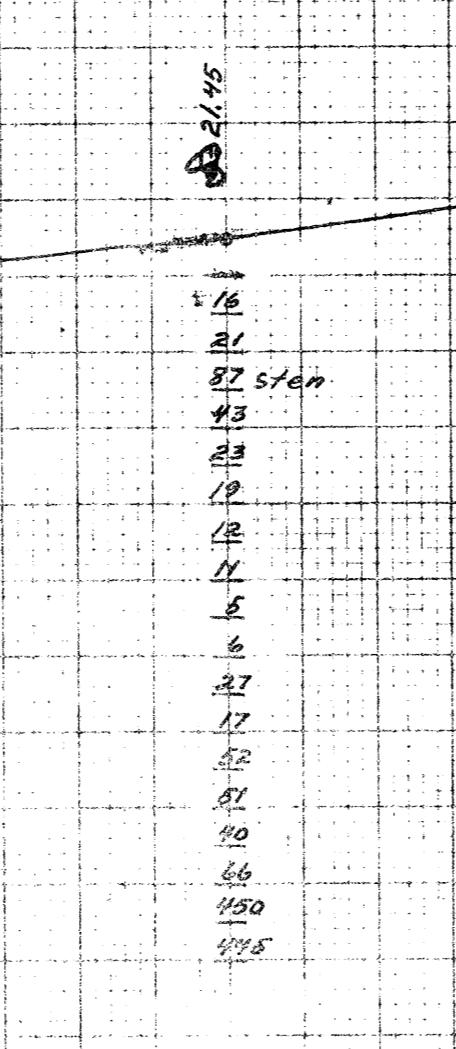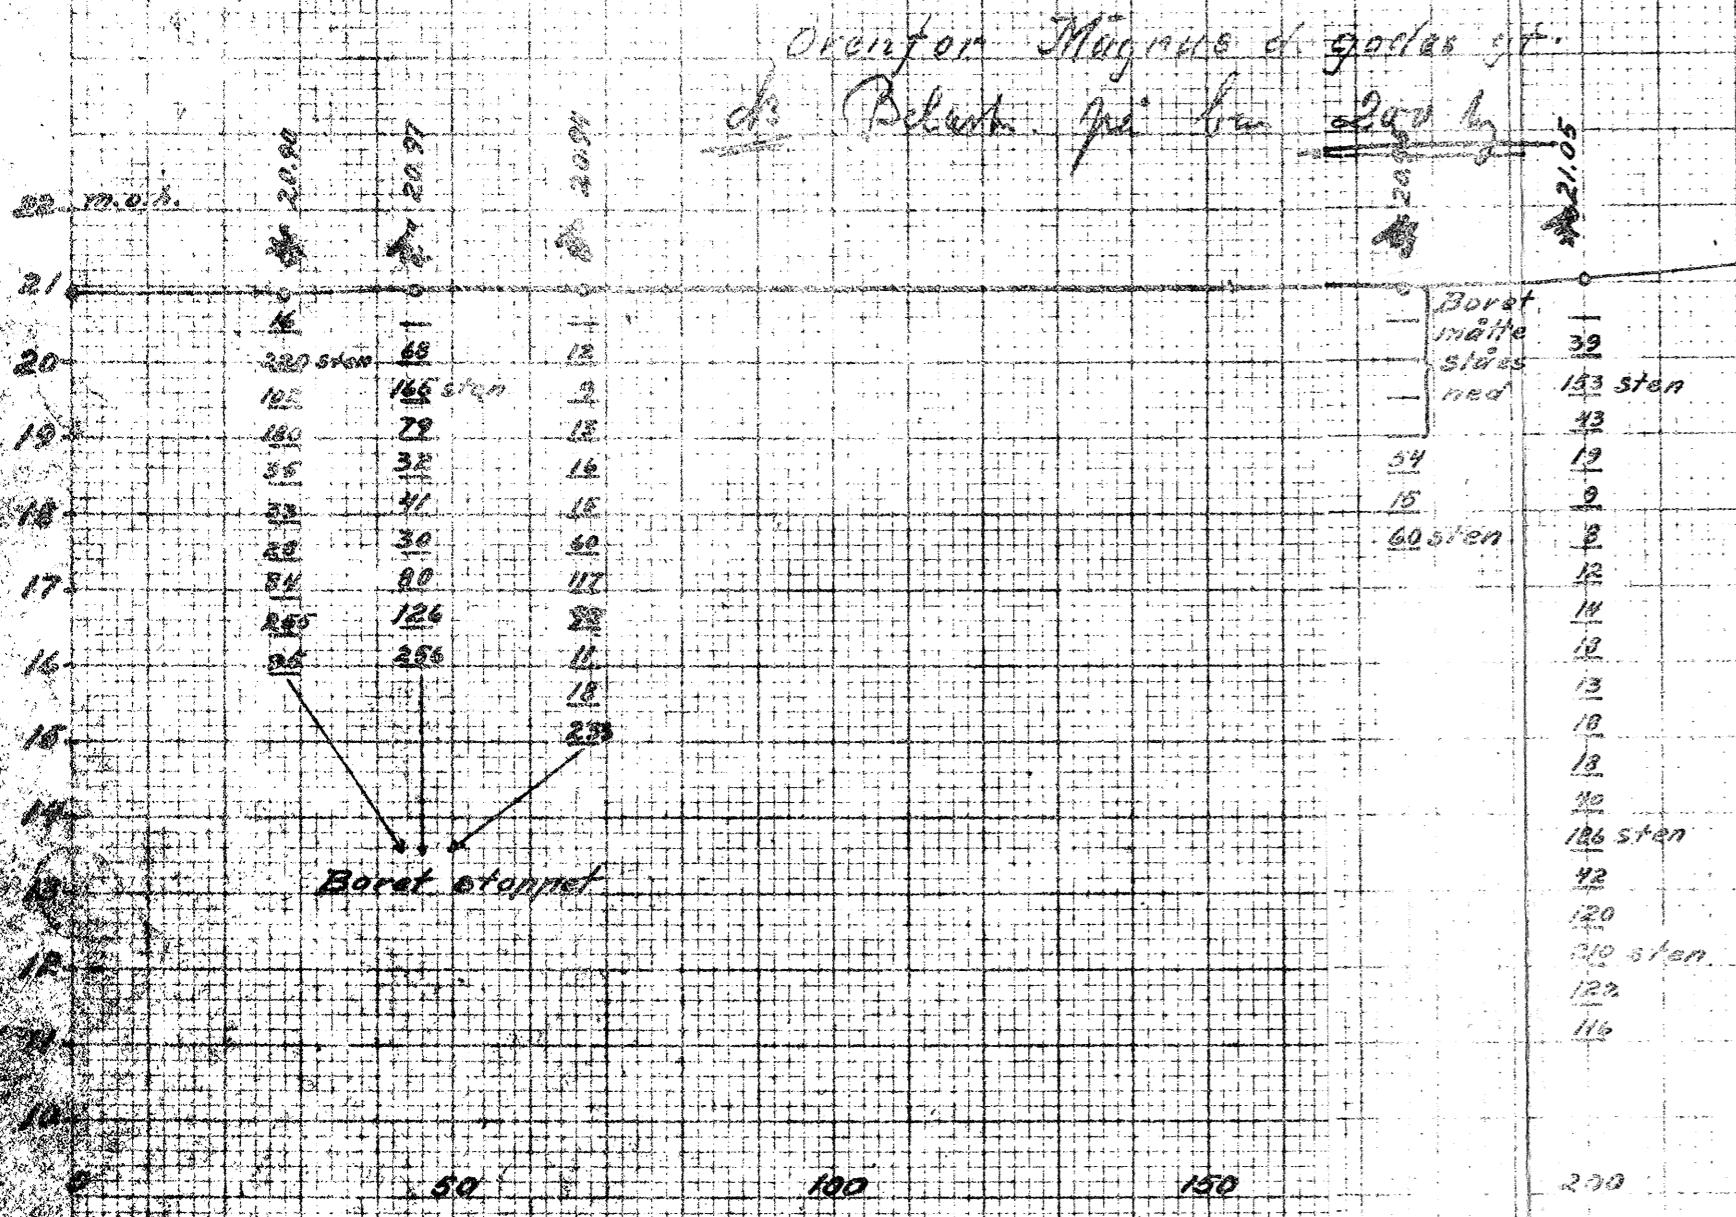

Hull nr 5 er kontrollboret 1 m fra
med 100 kg. belastning

5-21.45

Hull 4
- 21.05

Mafjord

25

70

378 sten

395

107

70

Fast

blæler

11

14

12

140

155

Boret stoppet

AD

Belastning på boret 200 kg.

Tallene angir antal omdeininger ved 0.50 m. synkning.

med 200 kg belast

Trondheim Stadsingeniørkontor 27.11 - 1934.

-22 mab.

Mat. 0.50

Mørstett 0.70

sten og grus 0.60

samm og stem 1.60

Lambl. grus

og stem - 0.70

Fast løire

Gravet til 10.50

Boret og ontatt

masse til 10.50

15

16

17


36

37

Boringer i Harald Hårdrådes gt.

Målestokk profiler: lengde 1:1000, høyde 1:100.

Overfor Magnus den godes gate.

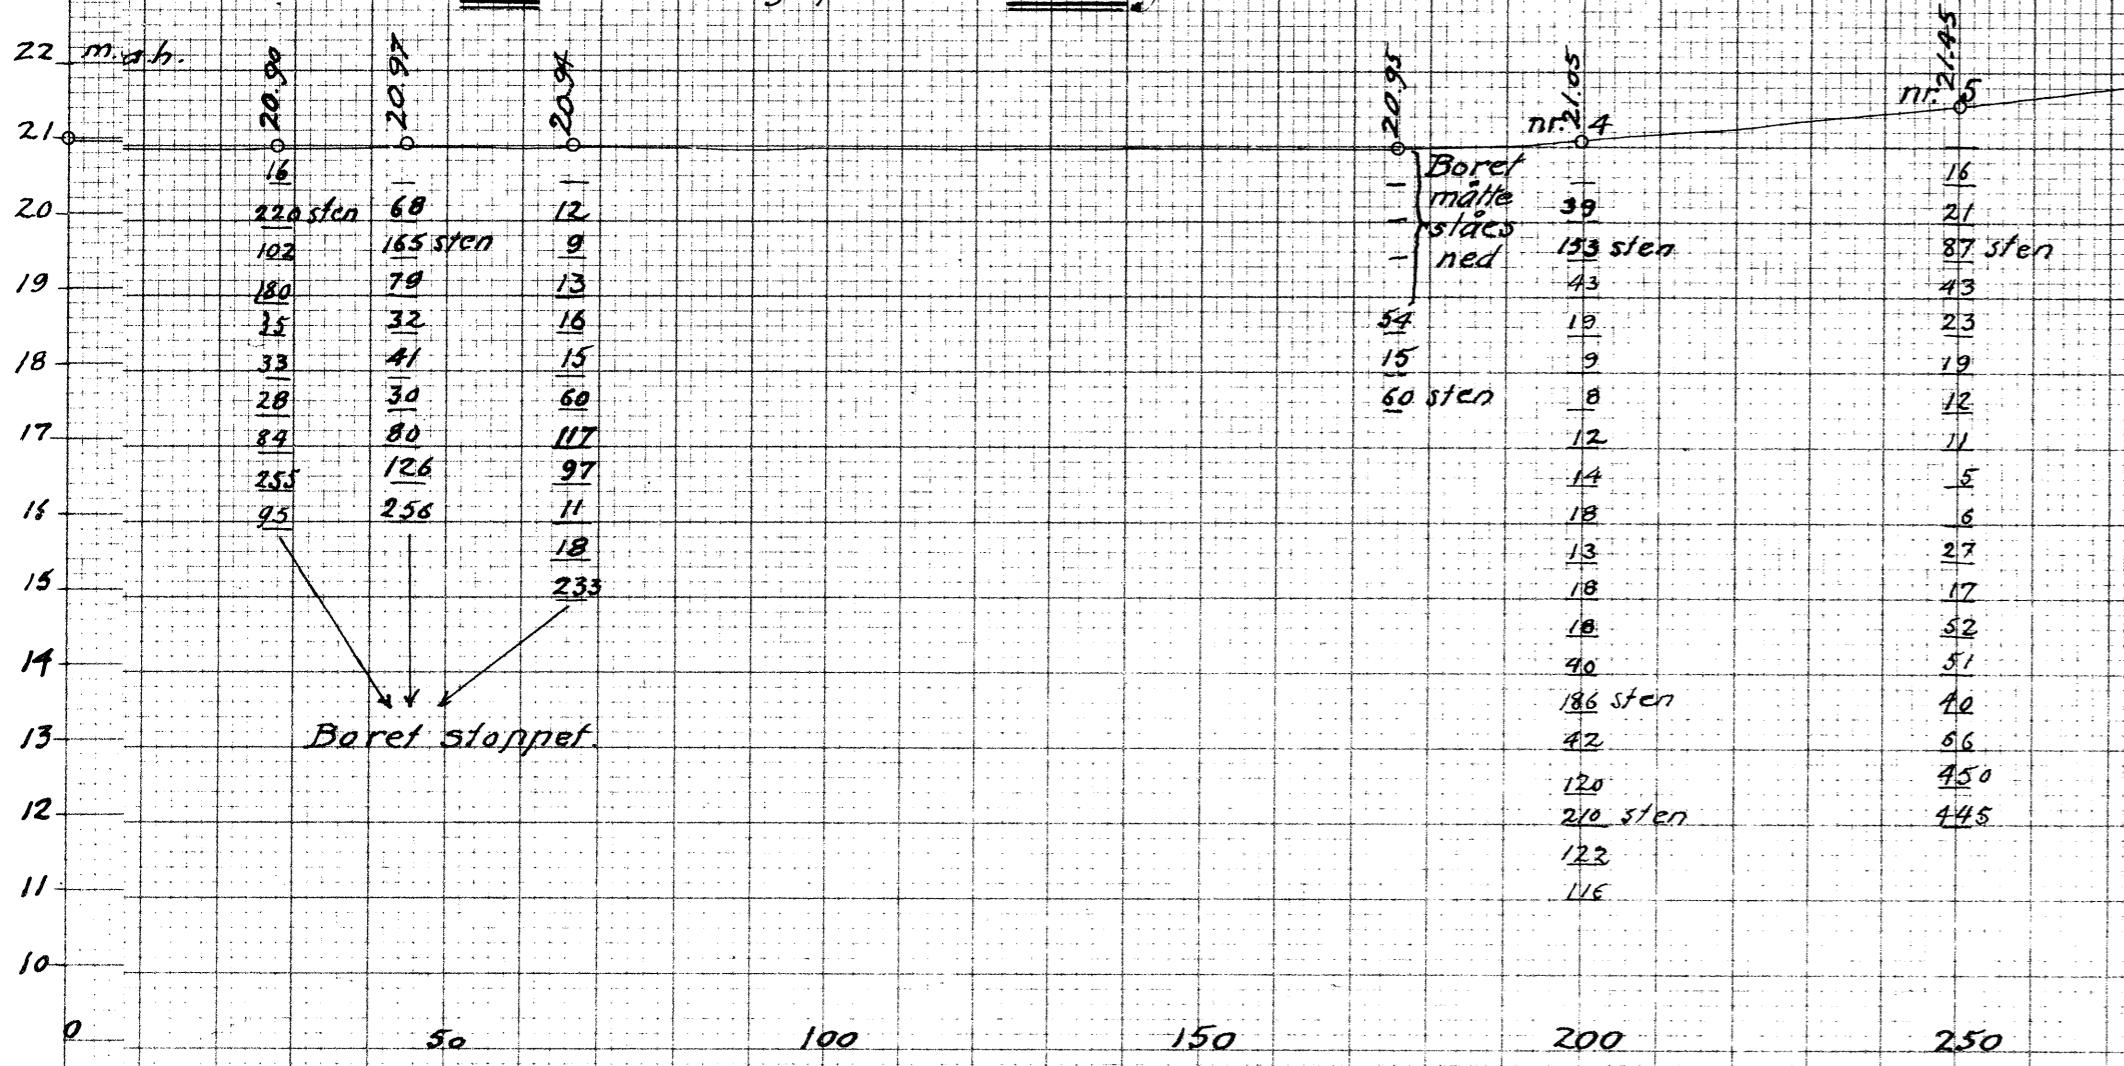N3 Belastning på bor. 200 kg.Hull nr 5 er kontrollert i m/sca
med 100 kg belastning


Gravning

Hull 5

Maljord 0.30	21
Hårdtøre 0.70	20
grus og sten 1.16	19
Samm og sten 0.45	18
Fast blodteir	17
Leirblanned grus og sten 0.70	16
Fast leire	15

Gravel til 18.50
Boret og antatt masse til cote 17.Gravel til 18.85
Boret og antatt masse til 16.85

Boret stoppet

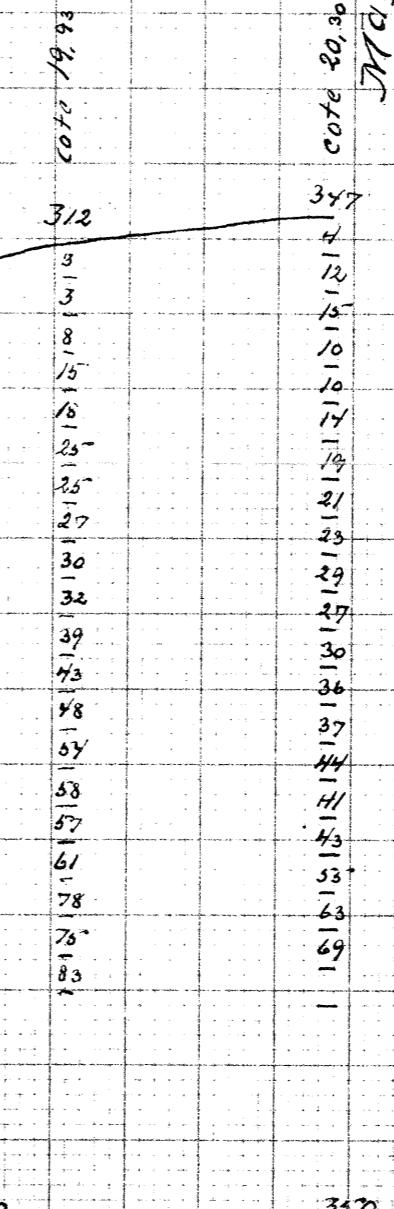Tallene angir antall omdreininger ved 0.50 m. synkning
ved 200 kg belastning.cote 20.93
M3 Magnus den godes gt.Tallene angir antall omdreininger ved 0.5 m synkning
ved 100 kg belastning.

Trondheim Stadsingeniørkontor 22/11-1934