



Betonmast Entreprenør AS
Postboks 174
1203 OSLO

Att.: Johan Grøn

NVK Terraplan AS
Tollbugaten 49, Drammen
Postboks 2345, N-3003 Drammen
Telefon: 32 20 62 70
Telefax: 32 20 62 71
e-post: nvkterraplan@drammen.online.no
Bankkonto 1594.24.76369
Foretaksregisteret NO 958 236 263 MVA

Tilhører Undergrunnskartverket
Må ikke fjernes

NOTAT

SAK: TOTALSONDERINGER VEITVET, OSLO SPORVEIER

Vedlagt følger utskrifter av totalsonderingsdiagrammene påført områdene med antatt bløt leire. Alle sonderingene er avsluttet i antatt fjell.

For punktenes plassering, se 2 vedlagte kart med borpunktnummerering.

Vi har påført vår tolkning av diagrammene.

Påskriften "Rammefeste røk", betyr at løsmassene er så faste at borformann ikke fikk krefter nok fra riggen til å fortsette sonderingen etter vanlig dreie-trykkprosedyre, og måtte gå over til å slå og spyle for å komme videre ned i løsmassene.

NVK Terraplan AS
Drammen 27.10.99



Knut Espedal


Lars Joachim Jacobsen

Vedlegg: Totalsonderingsdiagrammer i punkt 1 til 5
2 kartskisser påført borpunktene plassering

99105

V30

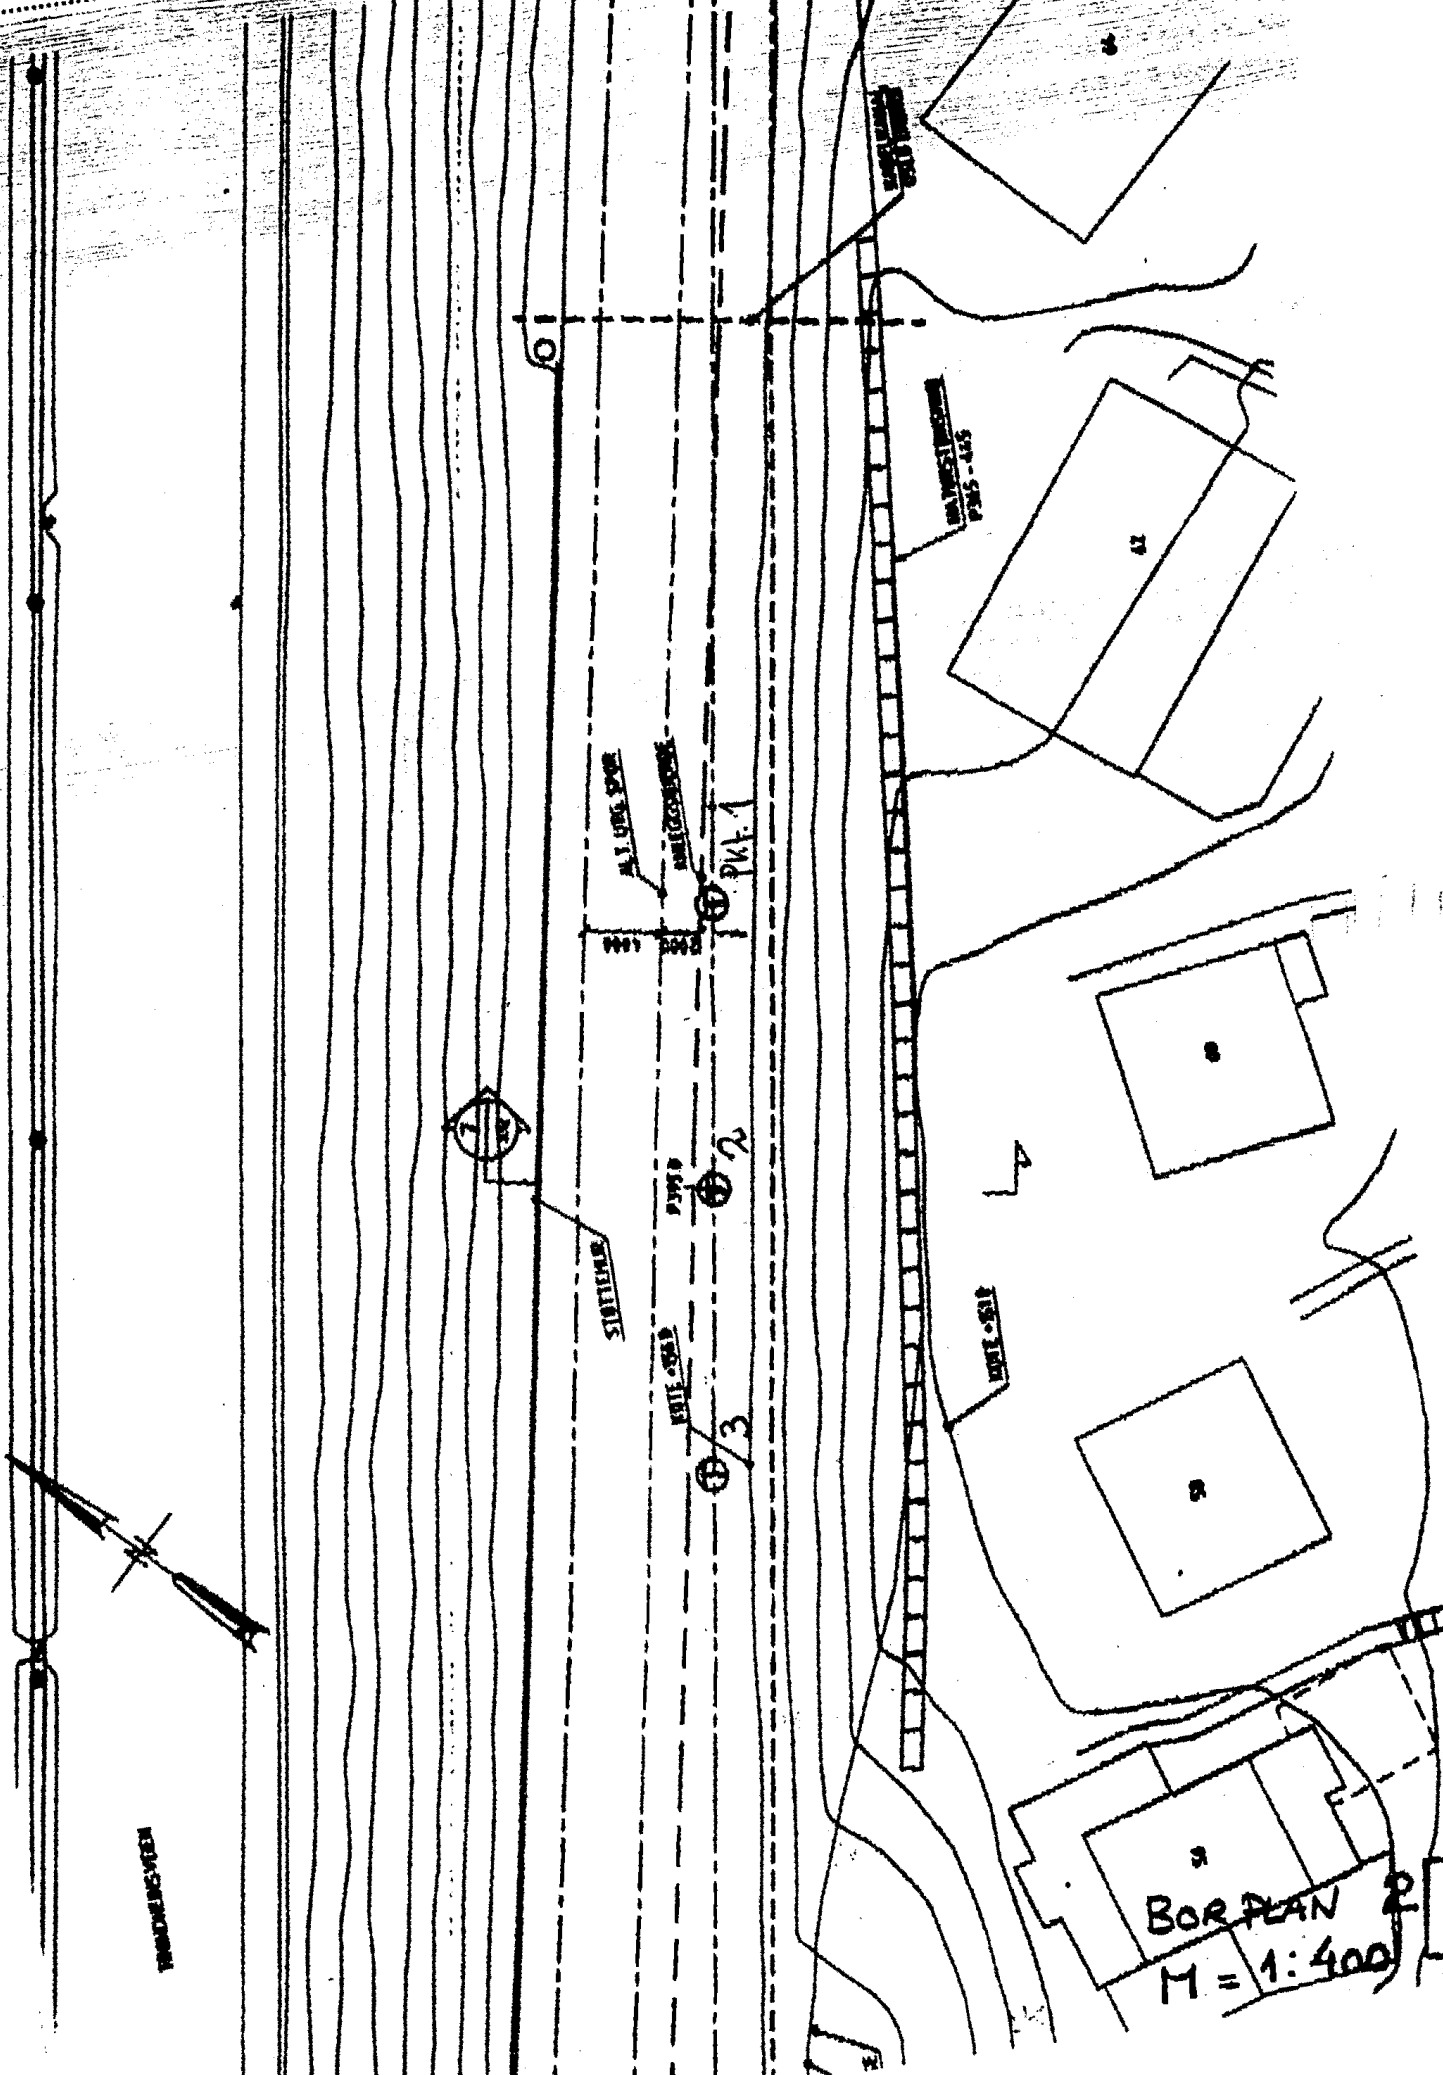


BOR PLAN 2
M = 1:400


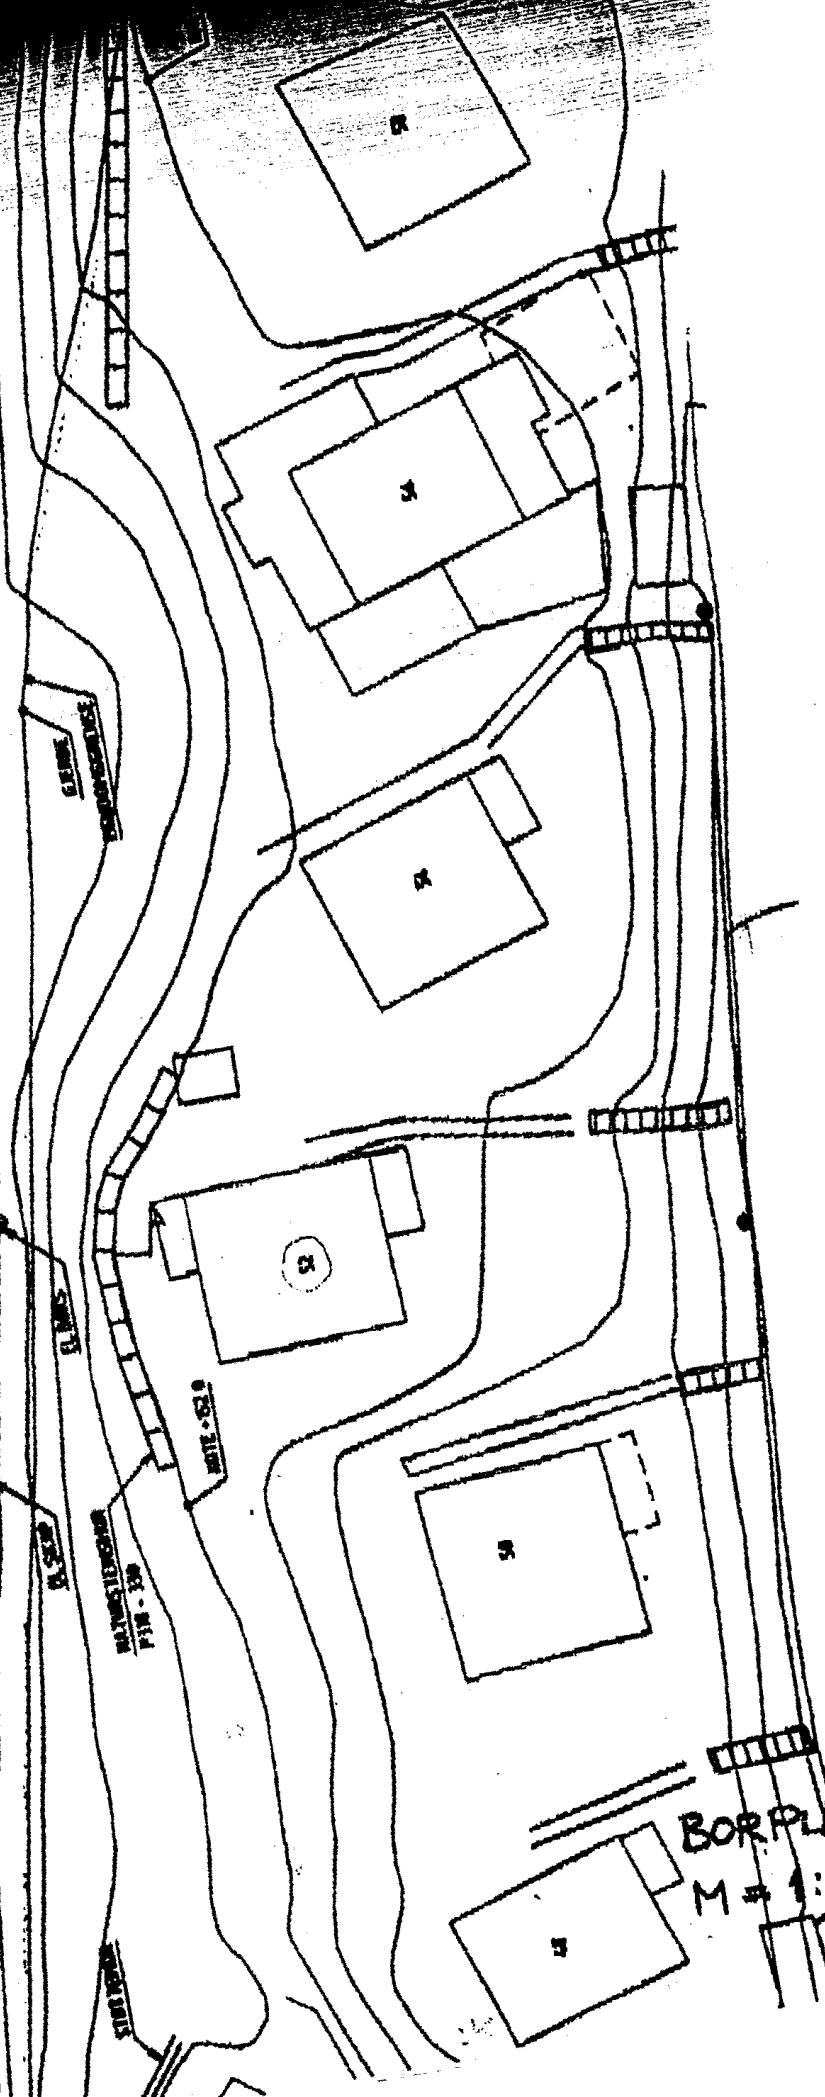


BORPLAN
M = 1:500

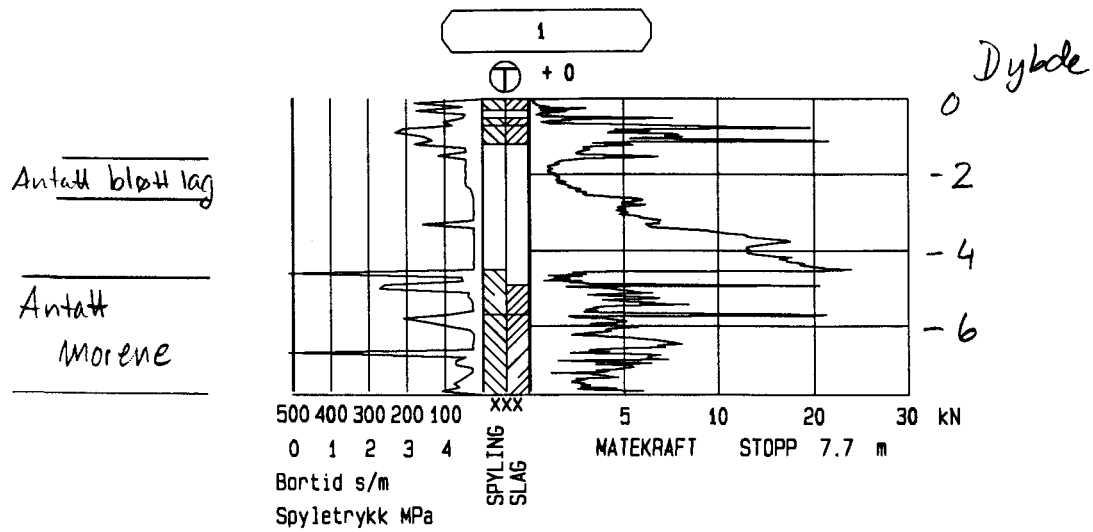

Stopp i antatt fjell på 7.7 m

Oppdragsnr. 99105	Profilnr./Bp.nr BORPUNKT NR: 1	Høyde + 0	
Firmanavn NVK Terraplan AS		Dato 991022	Målestokk 1: 200
		Side 1 (1)	Tegn. nr.:
Oppdragsnavn Støyskjerm Veitvet		Fil : C: \LJJ\99105\BORLOGG\	


Antatt bløtt lag

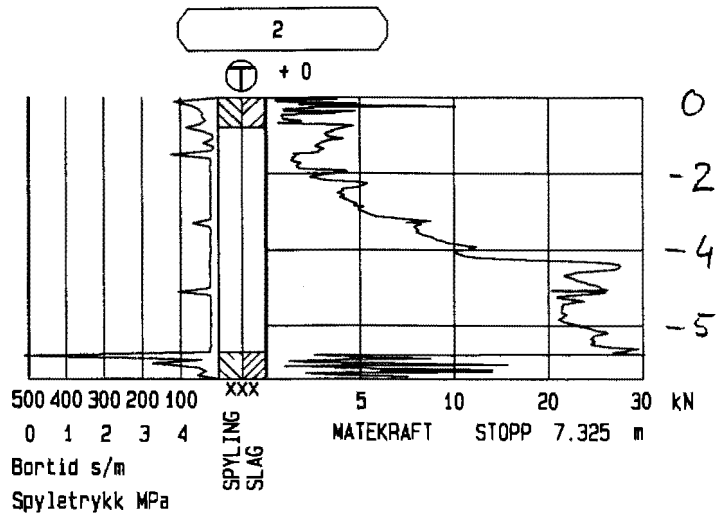

Stopp i antatt fjell på 7.3 m

Oppdragsnr. 99105	Profilnr./Bp.nr BORPUNKT NR: 2	Høyde + 0	
Firmanavn NVK Terraplan AS		Dato 991022	Målestokk 1: 200
		Side 1 (1)	Tegn. nr.:
Oppdragsnavn Støyskjerm Veitvet		Fil : C: \LJJ\99105\BORLOGG\	


~~Antall bløt lag~~

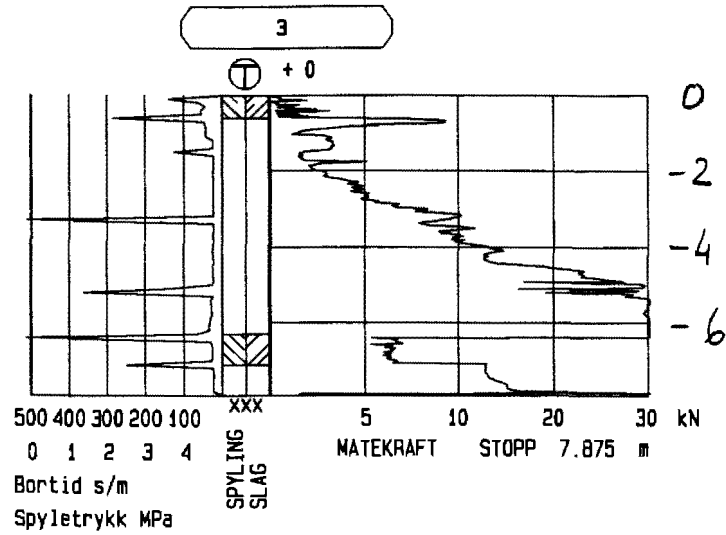

Stopp i antatt fjell på 7,9 m

Oppdragsnr. 99105	Profilnr./Bp.nr BORPUNKT NR: 3	Høyde + 0	
Firmanavn NVK Terraplan AS		Dato 991022	Målestokk 1: 200
		Side 1 (1)	Tegn. nr.:
Oppdragsnavn Støyskjerm Veitvet		Fil : C:\LJJ\99105\BORLOGG\	


~~Antall blott lag~~

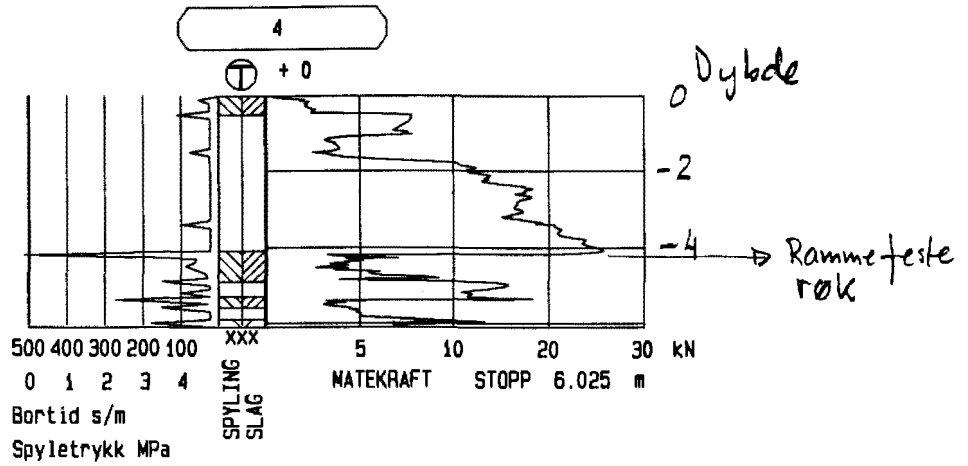

Stopp i antatt fjell på 6,0 meter

Oppdragsnr. 99105	Profilnr./Bp.nr BORPUNKT NR: 4	Høyde + 0	
Firmanavn NVK Terraplan AS		Dato 991022	Målestokk 1: 200
		Side 1 (1)	Tegn. nr.:
Oppdragsnavn Støyskjerm Veitvet		Fil : C: \LJJ\99105\BORLOGG\	

Amlatt blott lag

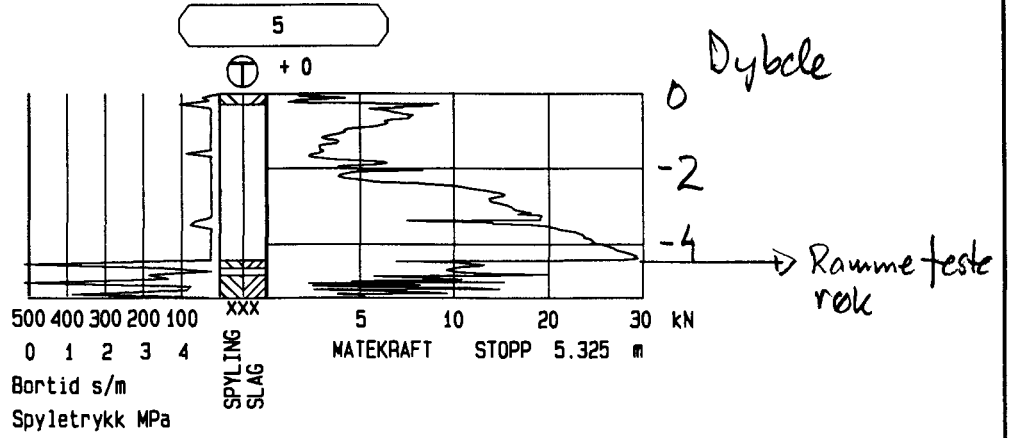

Stopp i amlatt fjell på 5,3 meter

Oppdragsnr. 99105	Profilnr./Bp.nr BORPUNKT NR: 5	Høyde + 0	
Firmanavn NVK Terraplan AS		Dato 991022	Målestokk 1: 200
		Side 1 (1)	Tegn. nr.:
Oppdragsnavn Støyskjerm Veitvet		Fil : C: \LJJ\99105\BORLOGG\	

